


ÉTAGE

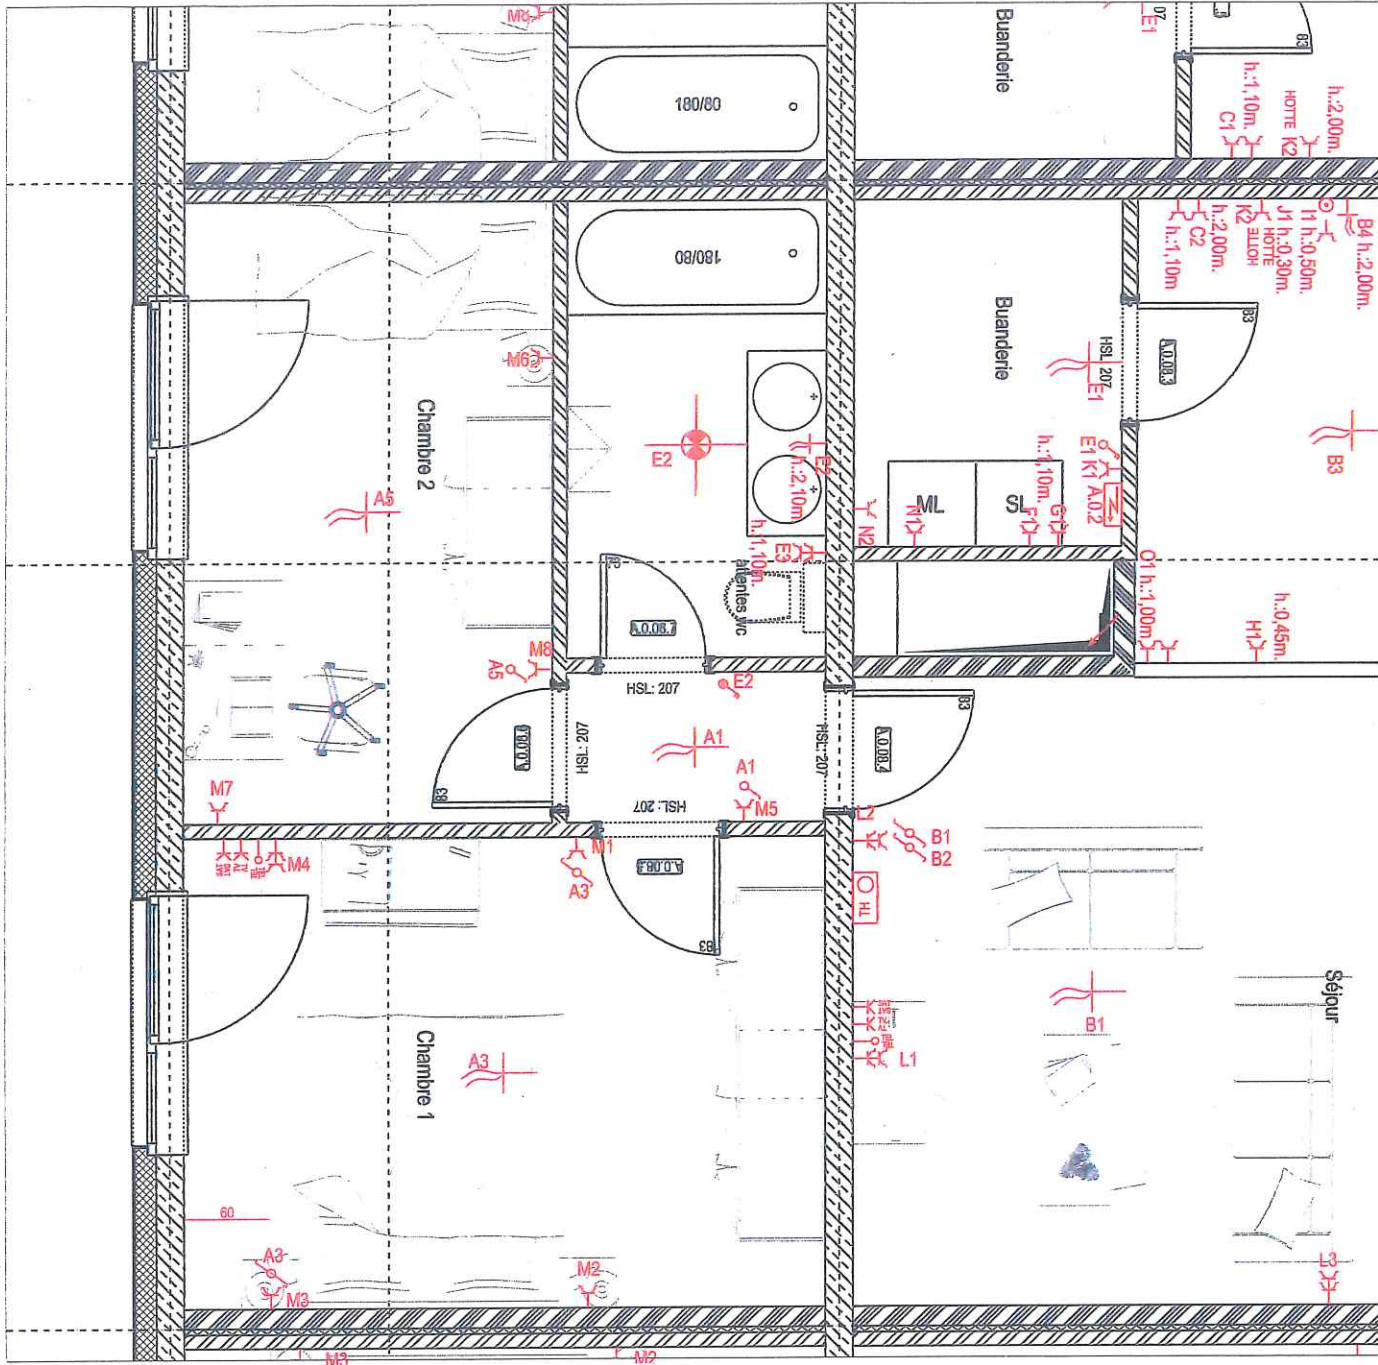

C	AS BUILT	06/10/2013	DATE	31/01/2012
B	modif. prises cuisine	03/12/2012	RESPON.	FHE
A	Modifications	09/08/2012	DESSIN	jph
-	Emission initiale	31/01/2012	VERIFIE	FHE
INDICE	MODIFICATION	DATE		

COLLIGNON ENG.
 ENTREPRISES GENERALES D'ELECTRICITE
 Travaux publics, industriels et privés
 PARC INDUSTRIEL 11
 WAUTHIER - BRAINE - 1440

CLIENT
 N° A


SOFICOM-DEVELOPMENT
 Av Brugman 27a
 1060 Bruxelles

: 130359-Anderlecht Matériaux

OBJET: SCHEMA DE POSITION
 APP.A.0.8 - Tableau type 2
 Cuisine type : 8


EL-508/C
 Feuille: 1 / 1
 Voir:
 Ech: 1 / 50

AS BUILT

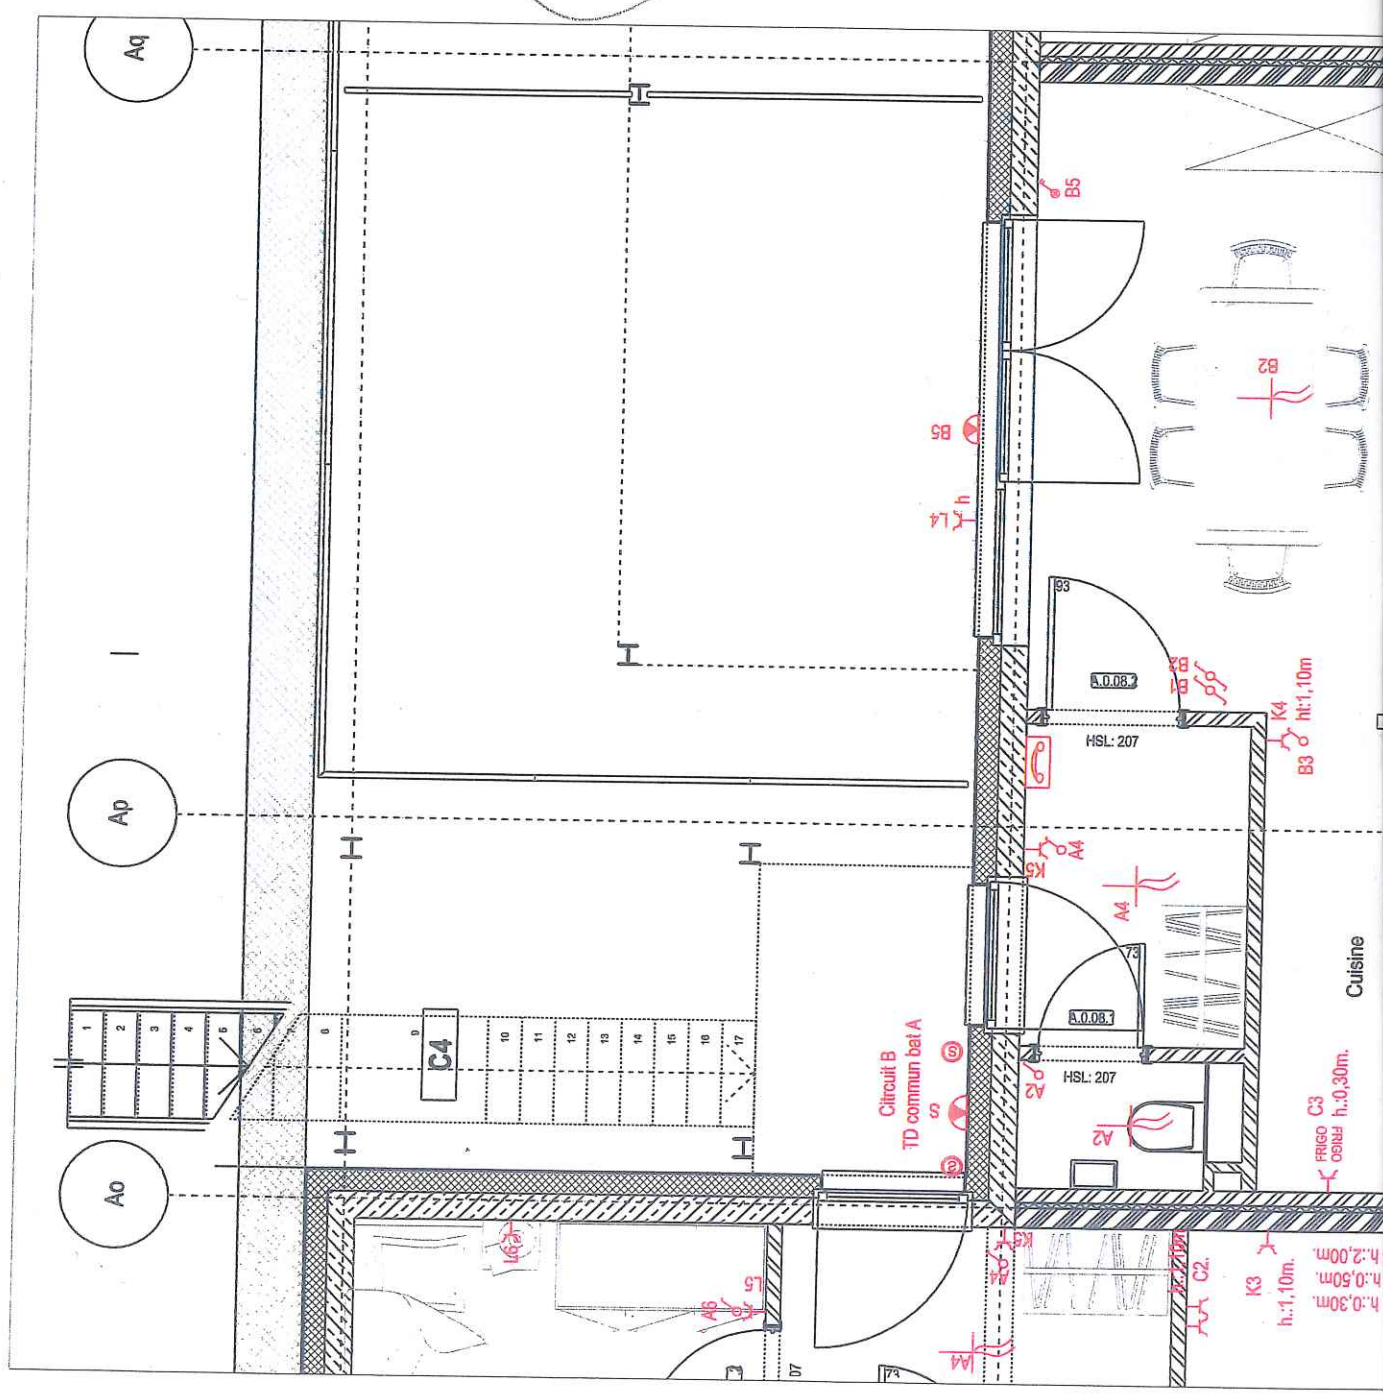

E +0

Tableau typ

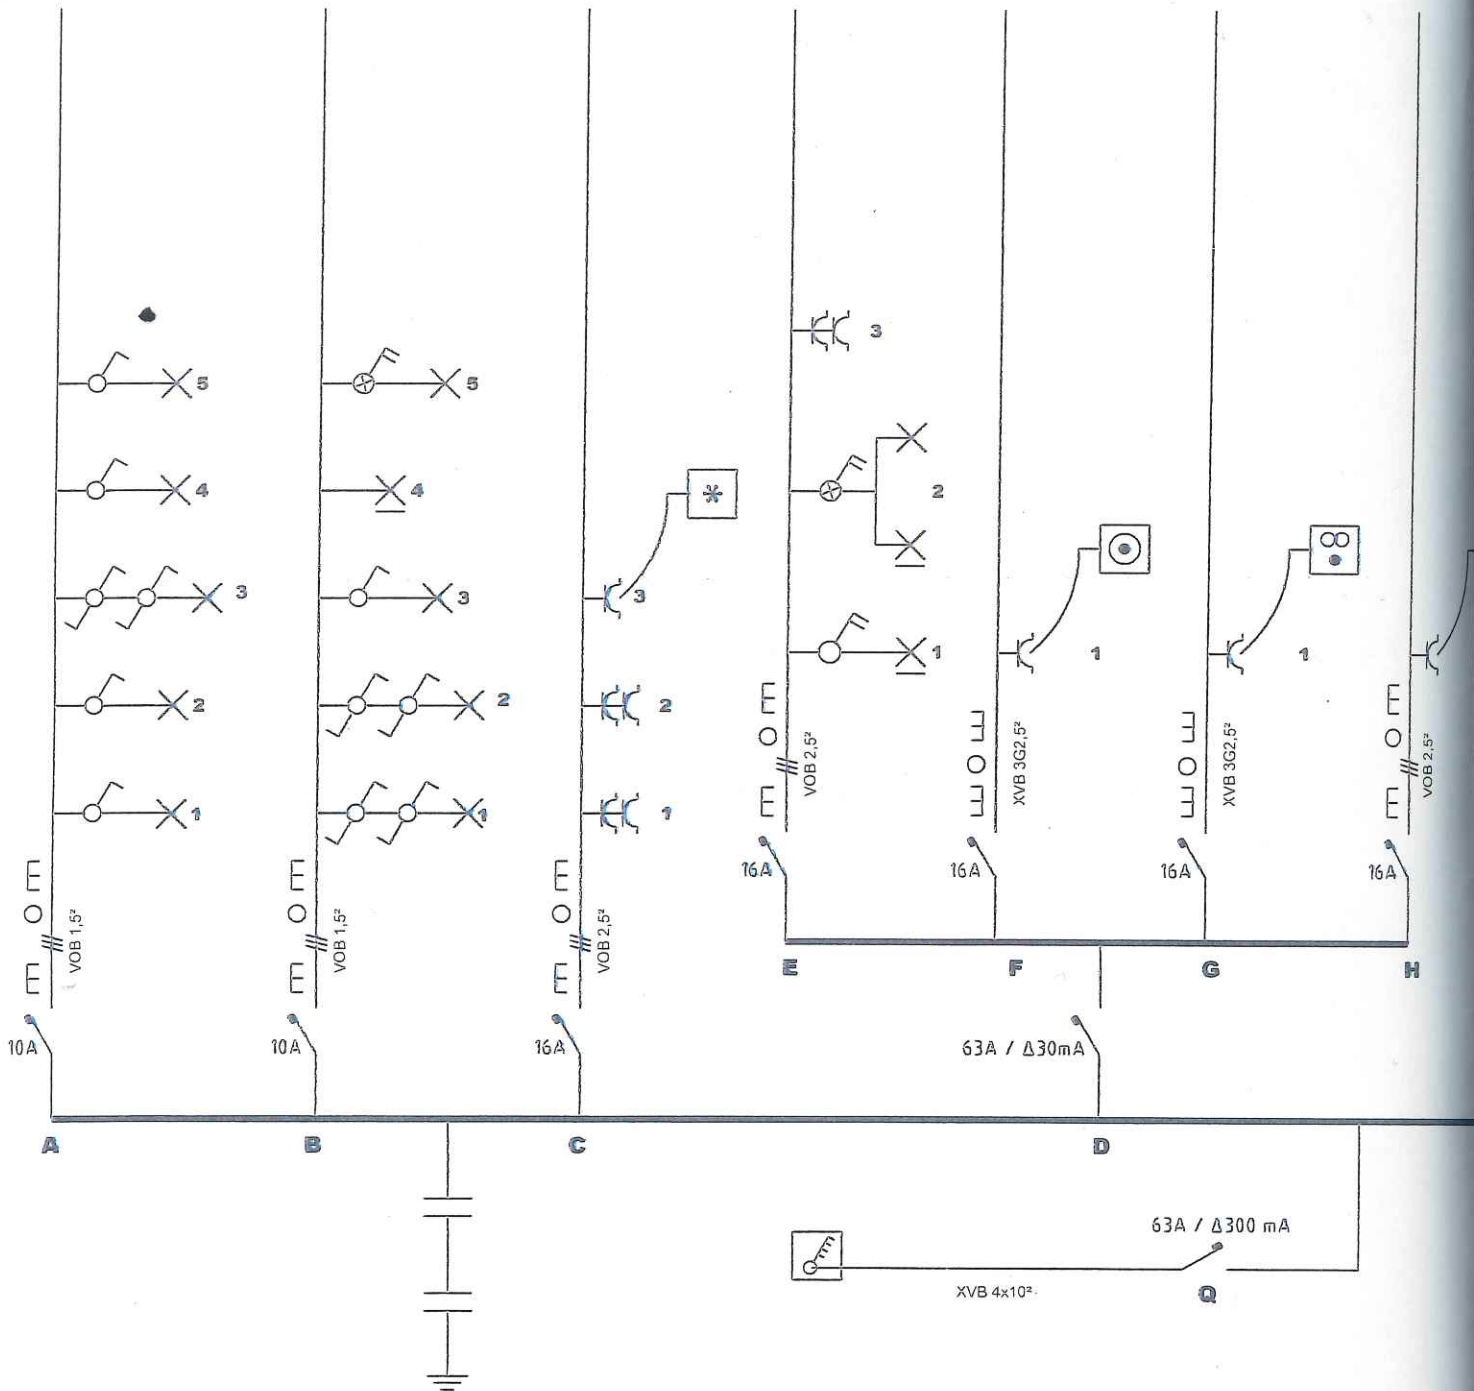

C	Modifications E2	30/05/2012	DATE	23/11/2011
F	AS BUILT	30/05/2013	RESPON.	FHE
E	Modifications	01/06/2012	DESSIN	PWA
D	Modification E3	01/06/2012	VERIFIE	FHE
INDICE	MODIFICATION	DATE		

COLLIGNON ENG.
 ENTREPRISES GENERALES D'ELECTRICITE
 Travaux publics, industriels et privés
 PARC INDUSTRIEL, 11
 WAUTHIER - BRAINE - 1440

CLIENT :
 N° AFFAIR

OBJET: SCHEMA TABLEAU TYPE 2
 ALIMENTATION 2X230V

Feuille:
 Voir:

EL-902/F

AS BUILT

